#### РЕСПУБЛИКА БЕЛАРУСЬ ЕДИНЫЙ ГОСУДАРСТВЕННЫЙ РЕГИСТР НЕДВИЖИМОГО ИМУЩЕСТВА, ПРАВ НА НЕГО И СДЕЛОК С НИМ

Государственный комитет по имуществу Республики Беларусь

Республиканское унитарное предприятие "Могилевское агентство по государственной регистрации и земельному кадастру" Кричевский филиал

#### СВИДЕТЕЛЬСТВО (УДОСТОВЕРЕНИЕ) № 730/1976-951 о государственной регистрации

По заявлению от 27 декабря 2022 года № 2922/22:1963

в отношении **капитального строения** с инвентарным номером 730/С-14263, расположенного по адресу: Могилевская обл., Кричевский р-н, Краснобудский с/с, д. Красная Буда, площадь - 0 кв.м., назначение - Сооружение специализированное коммунального хозяйства, наименование - Бродильня

#### произведена государственная регистрация:

1. прекращения прав, ограничений (обременений) прав на капитальное строение (ипотека), правообладатель – юридическое лицо, резидент Республики Беларусь Открытое акционерное общество "Белагропромбанк".

Приложение: нет.

Примечание: нет.

Свидетельство составлено 30 декабря 2022 года Регистратор *Баранова Мария Игоревна 1976* 

М.Π.

/(подпись) Лист 1 из 1

#### РЕСПУБЛИКА БЕЛАРУСЬ ЕДИНЫЙ ГОСУДАРСТВЕННЫЙ РЕГИСТР НЕДВИЖИМОГО ИМУЩЕСТВА, ПРАВ НА НЕГО И СДЕЛОК С НИМ

Государственный комитет по имуществу Республики Беларусь

РУП "Могилевское агентство по государственной регистрации и земельному кадастру"
Кричевский филиал

#### СВИДЕТЕЛЬСТВО (УДОСТОВЕРЕНИЕ) № 730/1471-234 О ГОСУДАРСТВЕННОЙ РЕГИСТРАЦИИ

По заявлению № 907/14:1471 от 25 февраля 2014 года

в отношении **капитального строения** с инвентарным номером 730/С-14263, расположенного по адресу: Могилевская обл., Кричевский р-н, Краснобудский с/с, аг. Красная Буда, назначение - Сооружение специализированное коммунального хозяйства, наименование - Бродильня

#### произведена государственная регистрация:

- 1. прекращения прав, ограничений (обременений) прав на капитальное строение (право хозяйственного ведения) (предыдущие правообладатели Республиканское унитарное предприятие "Климовичский ликеро-водочный завод");
- 2. перехода права собственности на капитальное строение, правообладатель юридическое лицо, резидент Республики Беларусь Открытое акционерное общество "Климовичский ликеро-водочный завод".

Приложения: нет Примечания: нет

Свидетельство составлено 25 февраля 2014 года

Регистратор Коваленко Оксана Алексеевна 1471

(подпись)

Лист 1 из

1

# ГОСУДАРСТВЕННЫЙ КОМИТЕТ ПО ИМУЩЕСТВУ РЕСПУБЛИКИ БЕЛАРУСЬ

## ТЕХНИЧЕСКИЙ ПАСПОРТ

на нежилое здание

составлен по состоянию на « 19 » 07 <u>2010 г.</u>

# РУП «Могилевское агентство по государственной регистрации и земельному кадастру» **Кричевский филиал** (наименование организации по государственной регистрации)

Наименование:	Здание бродильня	
Назначение:	Специализированное	
Инвентарный но	омер: 736/6.	- 14863
Адрес (местонах	уожление): Республика I	Беларусь, Могилевская область, район, д.Красная Буда
Геокод:		
	$\omega$	
Паспорт составил	(помпись)	Игнатенко С.Н. (Фамилия, инициалы)
Дата составления:	« 19 » 07 2010	
Паспорт проверил	James -	Степанова В.И.
Дата проверки:	(подпусь) « <u>25</u> » 08 2010	(Фамилия, инициалы)
Уполномоченное должностное лицо	Начальник	Романенко П.В.
	(должность, подпись)	(Фамилия, инициалы) М.П.
Отметки	и о проведенных проверках хаг	рактеристик недвижимого имущества
« »	2009г. Изменений нет	т (подпись) (Фамилия, инициалы)
Уполномоченное д	олжностное лицо	(подпись) (Фамилия, инициалы)
« »	2009г. Изменений нет	М.П. ет
Уполномоченное д	отжностное пипо	(подпись) (Фамилия, инициалы)

## 1. Общие сведения о нежилом здании

			Гаолица
1. Литер	1Б2/к	9. Общая площадь жилых помещений (квартир), м <sup>2</sup>	-
2. Количество этажей, шт.	2	10. Жилая площадь, м <sup>2</sup>	-
3. Количество подземных этажей, шт.	-	11. Количество квартир, шт.	-
4. Площадь застройки, м <sup>2</sup>	772	12. Число жилых комнат, шт.	-
5. Объем здания, м <sup>3</sup>	3555	13. Материал стен	кирпичны
6. Общая площадь здания, м <sup>2</sup>	1034.4	14. Год постройки	1935
7. Нормируемая площадь здания, м <sup>2</sup>	1034.4	15. Физический износ, %	47
8. Количество нежилых изолированных помещений, шт.	-	16. Площадь балконов, лоджий, террас м <sup>2</sup>	-

## 2. Сведения о земельном участке

Таблица

Кадастровый номер земельного участка	Площадь земельного участка, га	Наименование документа, удостоверяющего право на земельный участок	Номер документа, удостоверяющего право на земельный участок
1	2	3	4

продолжение таблици

Заст	гроенная площадь земельного участ	ка, м <sup>2</sup>
всего	под основным строением	под прочими строениями и сооружениями
5	6	7
772	772	-

Подпись исполнителя



#### 3. Распределение нежилых помещений и их площадей

Таблина 3

Назначение Площадь	Адмипистративные помещения	Торговые помещения	Помещения здравоохранения	Складские помещения	Спортивные помещения	Образовательные, воспитательные, научные помещения	Коммунально- бытов.помещен.	Культурно- просветительские помещения
1	2	3	4	5	6	7	8	9
Нормируемая площадь, м <sup>2</sup>								
Вспомогательная площадь, м <sup>2</sup>								
Общая площадь здания, м <sup>2</sup>								

продолжение таблицы 3

Помещения	Здание		Во вспомогатель	ных помещения	x					14
транспортного назначения (гаражи)	бродильня									Итого
10	11	12	13	14	15	16	17	18	19	20
	1034.4									1034.4
	-									-
	1034.4									1034.4

## 4. Гостиницы, профилактории, санатории, дома отдыха, больницы, школы, детские сады и т.д.

Таблина 4

			<del></del>	<del></del>	<del>~</del>			<del> </del>	Таолица
		Количество				В ТОМ	числе		
палат, спален	классов, аудиторий	комнат для отдыха и игр	номеров		одноместны е	двухместны е	трехместны е	четырехмест ные и более	Количество мест
1	2	3	4	5	6	7	8	9	10
			<del> </del>						
	1	]	·	į.	1	1		1	

Подпись исполнителя

Примечание. Наименование граф 11 – 19 таблицы 3 и наименование графы 5 таблицы 4 заполняется при составлении технического паспорта

## 5. Распределение жилых помещений и их площадей

Таблица

				Распределени	е жилых поме	щений по чи	слу комнат				
•	однокомн	двухкомн	трехкомна	четырех-	пяти-	более		в том числе		Итого в отдельных	Итого
Наименование	атные	атные	тные	комнатные	комнатные	пяти комнат	в мансардах	в подвалах	в цокольных этажах	квартирах	в общежитию
1	2	3	4	5	6	7	8	9	10	11	12
Количество квартир											
Количество жилых комнат											
Жилая площадь, м <sup>2</sup>								·			
Общая площадь жилых помещений (квартир), м <sup>2</sup>						*****					
Общая площадь здания (общая площадь квартир по СНБ), м <sup>2</sup>											

# 6. Благоустройство площадей нежилого здания, м<sup>2</sup>

		,				<del></del>							<del>,</del>	<del> </del>	·		<del>,</del>		,		ลดัภหนล 6
							Отоплен	ние					Канал	кипреги		ячее ібжение	Газоснабжение				
	ровод						центр: оственно ельной		7 ТО	руппово тельной			<b>x</b>	Тая	вателя	106	í ras		(души)	говоф	ĮĮ.
Наименование	водопровод	печное	печное,	от АГВ	от ТЭЦ	на твердом топливе	на жидком топливе	на газе	на твердом топливе	на жидком топливе	на газе	иное	местная	центральная	от водонагревателя	центральное	сжиженный	сетевое	ванные	мусоропровод	тфи:
1	2	3	4	5	6	7	8	9	10	11	12	13	14	15	16	17	18	19	20	21	22
Общая площадь здания																					
Основная (нормируемая) площадь																					
Общая площадь жилых помещений (квартир)																					
Жилая площадь																					

## 7. Техническое описание конструктивных элементов и инженерного оборудования

Таблица 7

No	конст	Наименование руктивных элементов	Описание конструктивных элементов и инженерного							
п/п	KOHCI	и инженерного	оборудования							
		оборудования	(материал, конструкция, отделка и прочие)							
1	Φ	2	<u>3</u> бетонный							
1	Фунда А Наг	ружные, внутренние	остонныи							
2		альные стены	кирпичные							
	Б. Пер	регородки	кирпичные							
	dy F	чердачные	железобетонные плиты							
3	Перекр ытия	междуэтажные	железобетонные плиты							
		подвальные	нет							
4	Крыш	ra	шиферная							
5	Полы		бетонные							
	Прое	оконные	деревянные с остеклением							
6	Пр М.	дверные	деревянные, металлические							
	ные ы	наружная отделка: а) цоколя								
7	делочн работы	б) стен								
	Отделочные работы	внутренняя отделка	оштукатурено							
		отопление	нет							
		электроснабжение	электропроводка							
		водопровод	нет							
		канализация	нет							
	вание	горячее водоснабжение	нет							
i	рудо	ванные (души)	нет							
8	090 a	газоснабжение	нет							
	Инженерное оборудовани	напольные электроплиты	нет							
	же	вентиляция	естественная							
	Ин	радио	нет							
		телевидение	нет							
		телефон	нет							
		мусоропровод	нет							
		лифты	нет							
9	Прош	ие работы	$\wedge$ $\wedge$							

## 8. Назначение и характеристика основных и служебных строений, пристроек, подвалов, дворовых сооружений Таблица 8

		и	· · · · · · · · · · · · · · · · · · ·	-33			Описание	конструк	тивных э.	лементов			Благ	оустрой		Пици
Литер	Назначение	Год постройки	Площадь, м <sup>2</sup>	Объем, м <sup>3</sup>	% износа	фунда -мент	стены и перего- родки	перек- рытия	кровля	полы	проем	элект - риче- ство	отоп- лени е	водо- про- вод	кана- лиза- ция	газо- снаб- жени е
1	2	3	4	5	6	7	8	9	10	11	12	13	14	15	16	17
1Б2/к	Здание бродильня	1935	772	3655	46	бетон.	кирпич.	ж/бет	шифер.	бетон.	дерев.	да				
			-													


Применация	,	
Примечания:		
	[u] //	

Подпись исполнителя \_\_\_


MOD. ≥=H

— г			<del>-</del>		 	 		
Ξ			=	0			0	9.30

Госуда	рственный	комитет	по иму	ществу Респ	ублика Беларусь	
РУП "М	огилевско	е агентств	о по го	сударственн	юй регистрации и	
	земель	ному када	астру" і	г Кричев		
План стр	оения по у	л. Д.	Красі	ная Буда	№	
Инв	ентарный н	омер	Лит	Составил	01	
Район	Квартал	Участок	1A2/1	Вычертил	Went	
				Проверил	<del></del>	
"19" 07 20			010 г.	Масштаб 1:100		

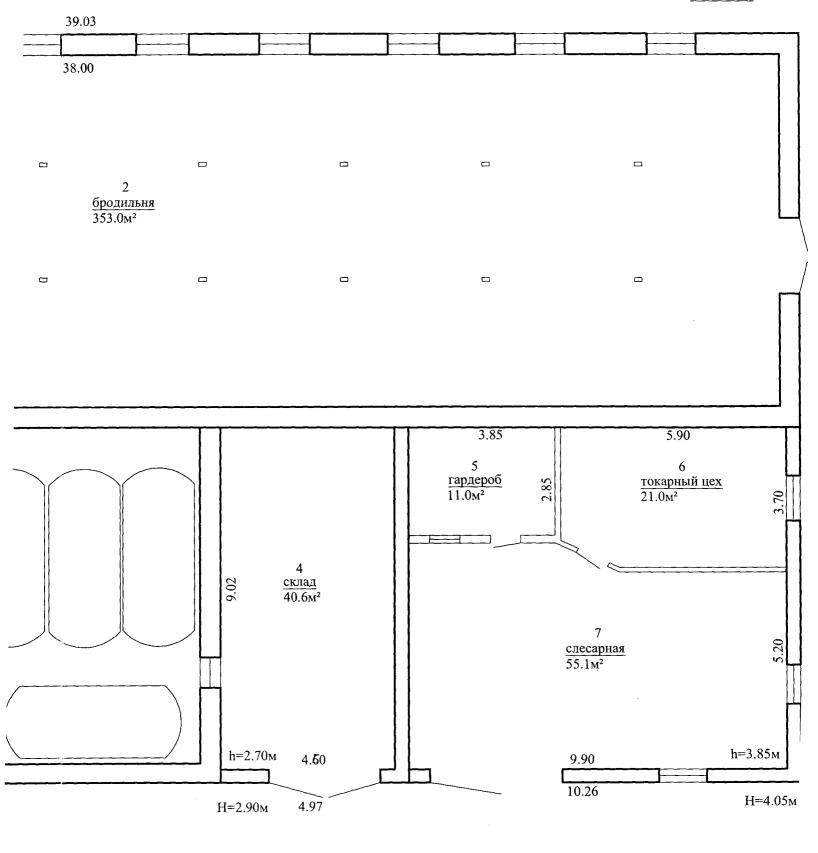

Госудај	оственный	комитет	по иму	ществу Ресі	тублика Белару		
РУП "М	огилевское	е агентств	о по го	сударствен	ной регистраци		
	земель	ному када	астру" і	г. Кричев	1		
План строения по <del>ул.</del> _д.Красная Буда №							
Инв	ентарный н	омер	Лит	Составил	9/		
Район	Квартал	Участок	1A2/i	Вычертил	Mey		
			1	Проверил			
" <u>19</u> "	07	2	0 10 г.	Mac	штаб 1:100		

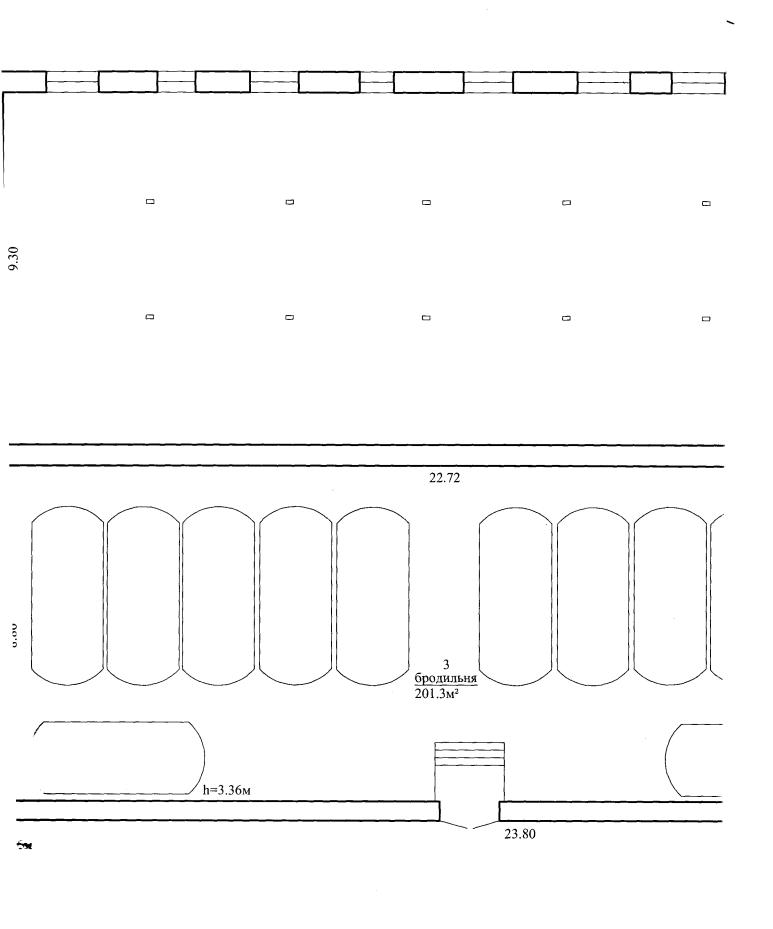

9. Экономические характеристики нежилого здания

Таблица 9

				1 00011111111	
?	Вид стоимости	В ценах какого года определена стоимость	Дата определения	Сумма (руб.)	
	2	3	4	5	

	_		

южение: 1. Поэтажные планы на 2 листах

2. План земельного участка на \_\_ листе

м.П.

Подпись исполнителя